

JSM/fo

Conservación callejón por tendido de líneas telefónicas en sonto nº 7 del C.U.P. del término municipal de Muro.

Con esta fecha digo al Sr. Delegado Prov. de la C. Telefónica Nac. de España en Baleares, lo que sigue:

En contestación a su escrito de fecha 16-3-1.964 y referencia 47226/34205 L.E. Camping Platja Blava, ésta Jefatura presta conformidad al contenido del anterior escrito, relativo a corta de ramas y matorral al "callejón" por tendido de líneas telefónicas al margen de la carretera 25-V-313-1 que detalla el plano que se acompaña.

Antes de empezar la operación, deberá ponerlo en conocimiento del Sr. Jefe de Zona Forestal residente en Muro D. Miguel Laculle Pérez, domiciliado en la calle de María y José, nº 93 y tel.- 53.78.84 para que esté presente en el mencionado trabajo.

Lo que traslado a U.I. para su conocimiento y efectos.

Los guante a U.I. muchas años.
Mallorca, 17 de Agosto de 1.964



Sr. José Ignacio de Cienfuegos.

M.º AGRICULTURA PESCA Y ALIMENTACION
JEFATURA PROVINCIAL DE BALEARES
TRANSLADO
20 AGO. 1964
SALIDA 1937

Sr. Delegado Prov. de la Compañía Telefónica Nacional de España en Baleares.- PALMA DE MALLORCA.

Sr. Jefe de Zona Forestal residente en MURO.

Sr. Alcalde Presidente del Ayuntamiento de MURO.

COMPañIA TELEFONICA NACIONAL DE ESPAÑA

Cód. 180262 - 5 000 - I - 79 - LV3 Artes Gráficas, S. A.

DELEGACION PROVINCIAL DE BALEARES

M/Referencia 407226/84205
L.E. Camping Platja Blava

CONSTRUCCIONES-PERMISOS

EXENTO IMPUESTOS, 3

ALMIRANTE GRAVINA, 3

ARBITRIO 23 62 45 AS

DECRETO: 31-10-46

APTID.º 5.º BASE 7.º

B. O. E. 10 - 11 - 1946

Sr. D. Jefatura Provincial de Icona
de Baleares

C/. Pasaje Guillermo de Torrella, 1

CIUDAD

Fecha Palma Mca, 16-8-84

Asunto: Corta de Ramas.

Muy señor mío:

Para conseguir el perfecto aislamiento de nuestros circuitos con objeto de mantenerlos al nivel de transmisión necesario para prestar en condiciones normales el servicio público que tenemos encomendado, es imprescindible efectuar los trabajos que a continuación se indican:

- Corta de Ramas en los árboles de su propiedad situados junto a nuestra línea en la

Finca: Monte Comunal de Muro

Lugar o Paraje: Margen de la Cra. PM-V 343-1, según plano que se adjunta marcado en rojo.


Término Municipal: Muro

Provincia: Baleares

Solicitamos su autorización para que puedan ser realizados por nuestros operarios, los antedichos trabajos, pero si usted lo desea, podrán también llevarse a cabo por el personal de usted dependiente.

Como no dudamos nos otorgará el mencionado permiso, le adelantamos nuestras más expresivas gracias y le rogamos nos firme su conformidad en el duplicado que adjunto le remito, devolviéndonoslo a la brevedad posible.

Atentamente le saluda,

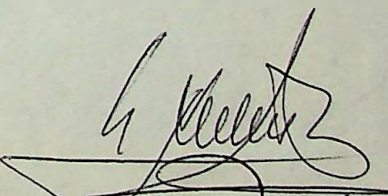

Ernesto Andreu Sanchis
DELEGADO PROVINCIAL

En calidad de doy la conformidad a la ejecución de los trabajos citados, que serán efectuados por


1284

TRAZADO DE LINEA DE POSTES

L Extrem. DE MUCA A Camping Platja Blava
 TRAYECTO DE 7-144 A "
 LINEA CONSTRUIDA EN EL AÑO "
 LONGITUD LINEA EN LA HOJA 469 m. TIPO DE POSTES "

HOJA N.º 6
 FECHA Mayo 86
 EDICION 1ª
 REGISTRO "


POSTE				MÓDULO			ALINEACION EN PLANO	VAROS MTR.	TRANSPO- SICIONES	
NUMERO EN LA LINEA	ALTEZA MTR.	RENOVADO		ALTEZA MTR.	RENOVADO				A. F.	S. F.
		ALTEZA MTR.	AÑO		ALTEZA MTR.	AÑO				
145	BE									
144	BD									
143	BD									
142	BE									
141	BD									
140	BE									
139	BE									
138	BD									
137	BE									

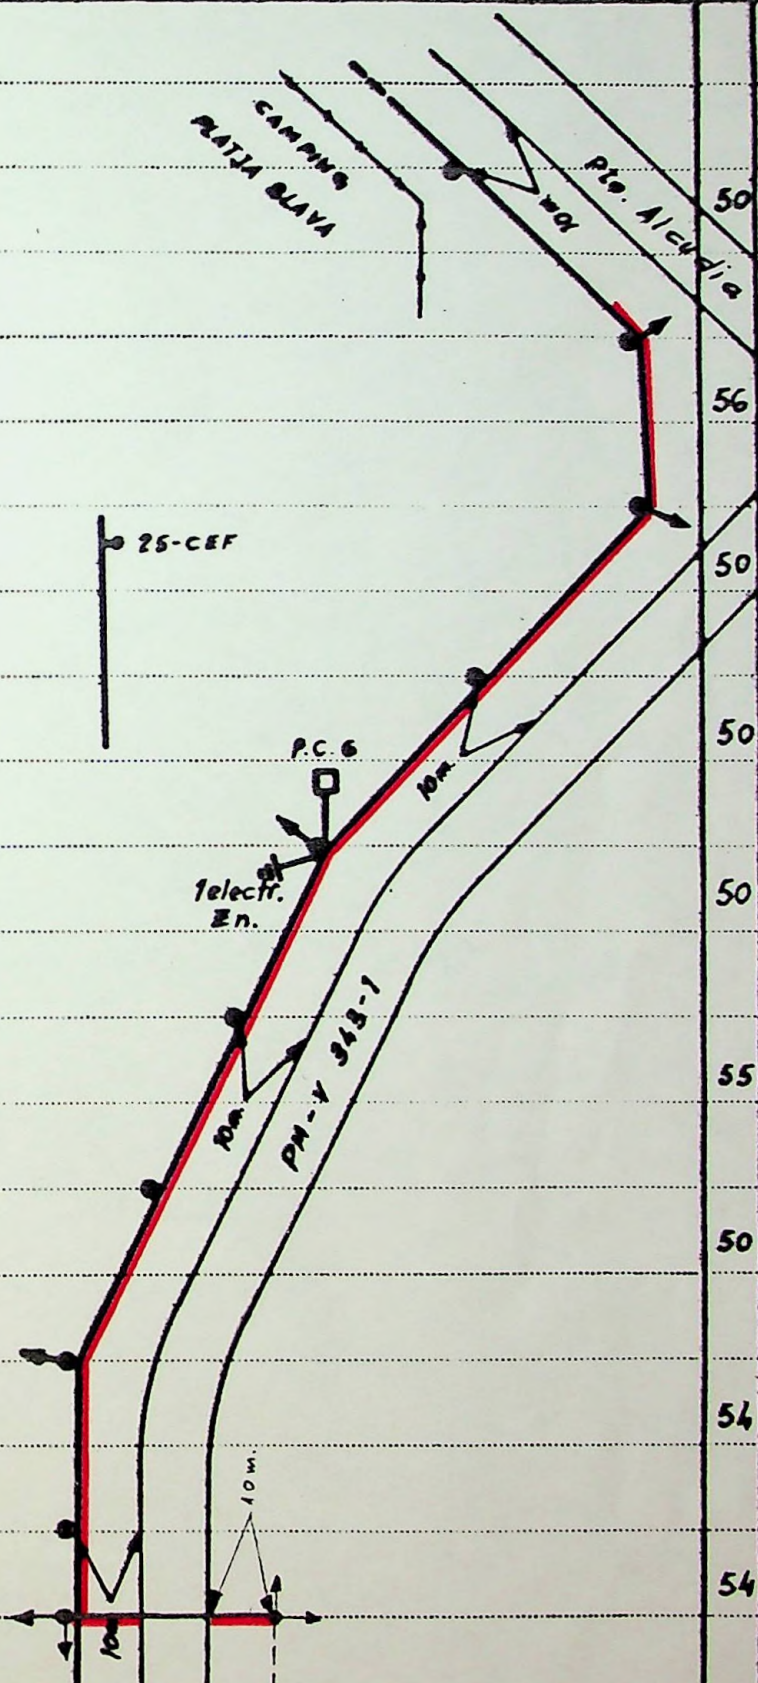

Ultimo poste de hoja anterior n.º 136

TRAZADO DE LINEA DE POSTES

L Extad. DE MUR A Camping Platja Blanca HOJA N.º 6
 TRAYECTO DE T-144 A " " " " FECHA Mayo 84
 LINEA CONSTRUIDA EN EL AÑO " " " " EDICION 1ª
 LONGITUD LINEA EN LA HOJA 337,5 m. TIPO DE POSTES " " " " REGISTRO " " " "

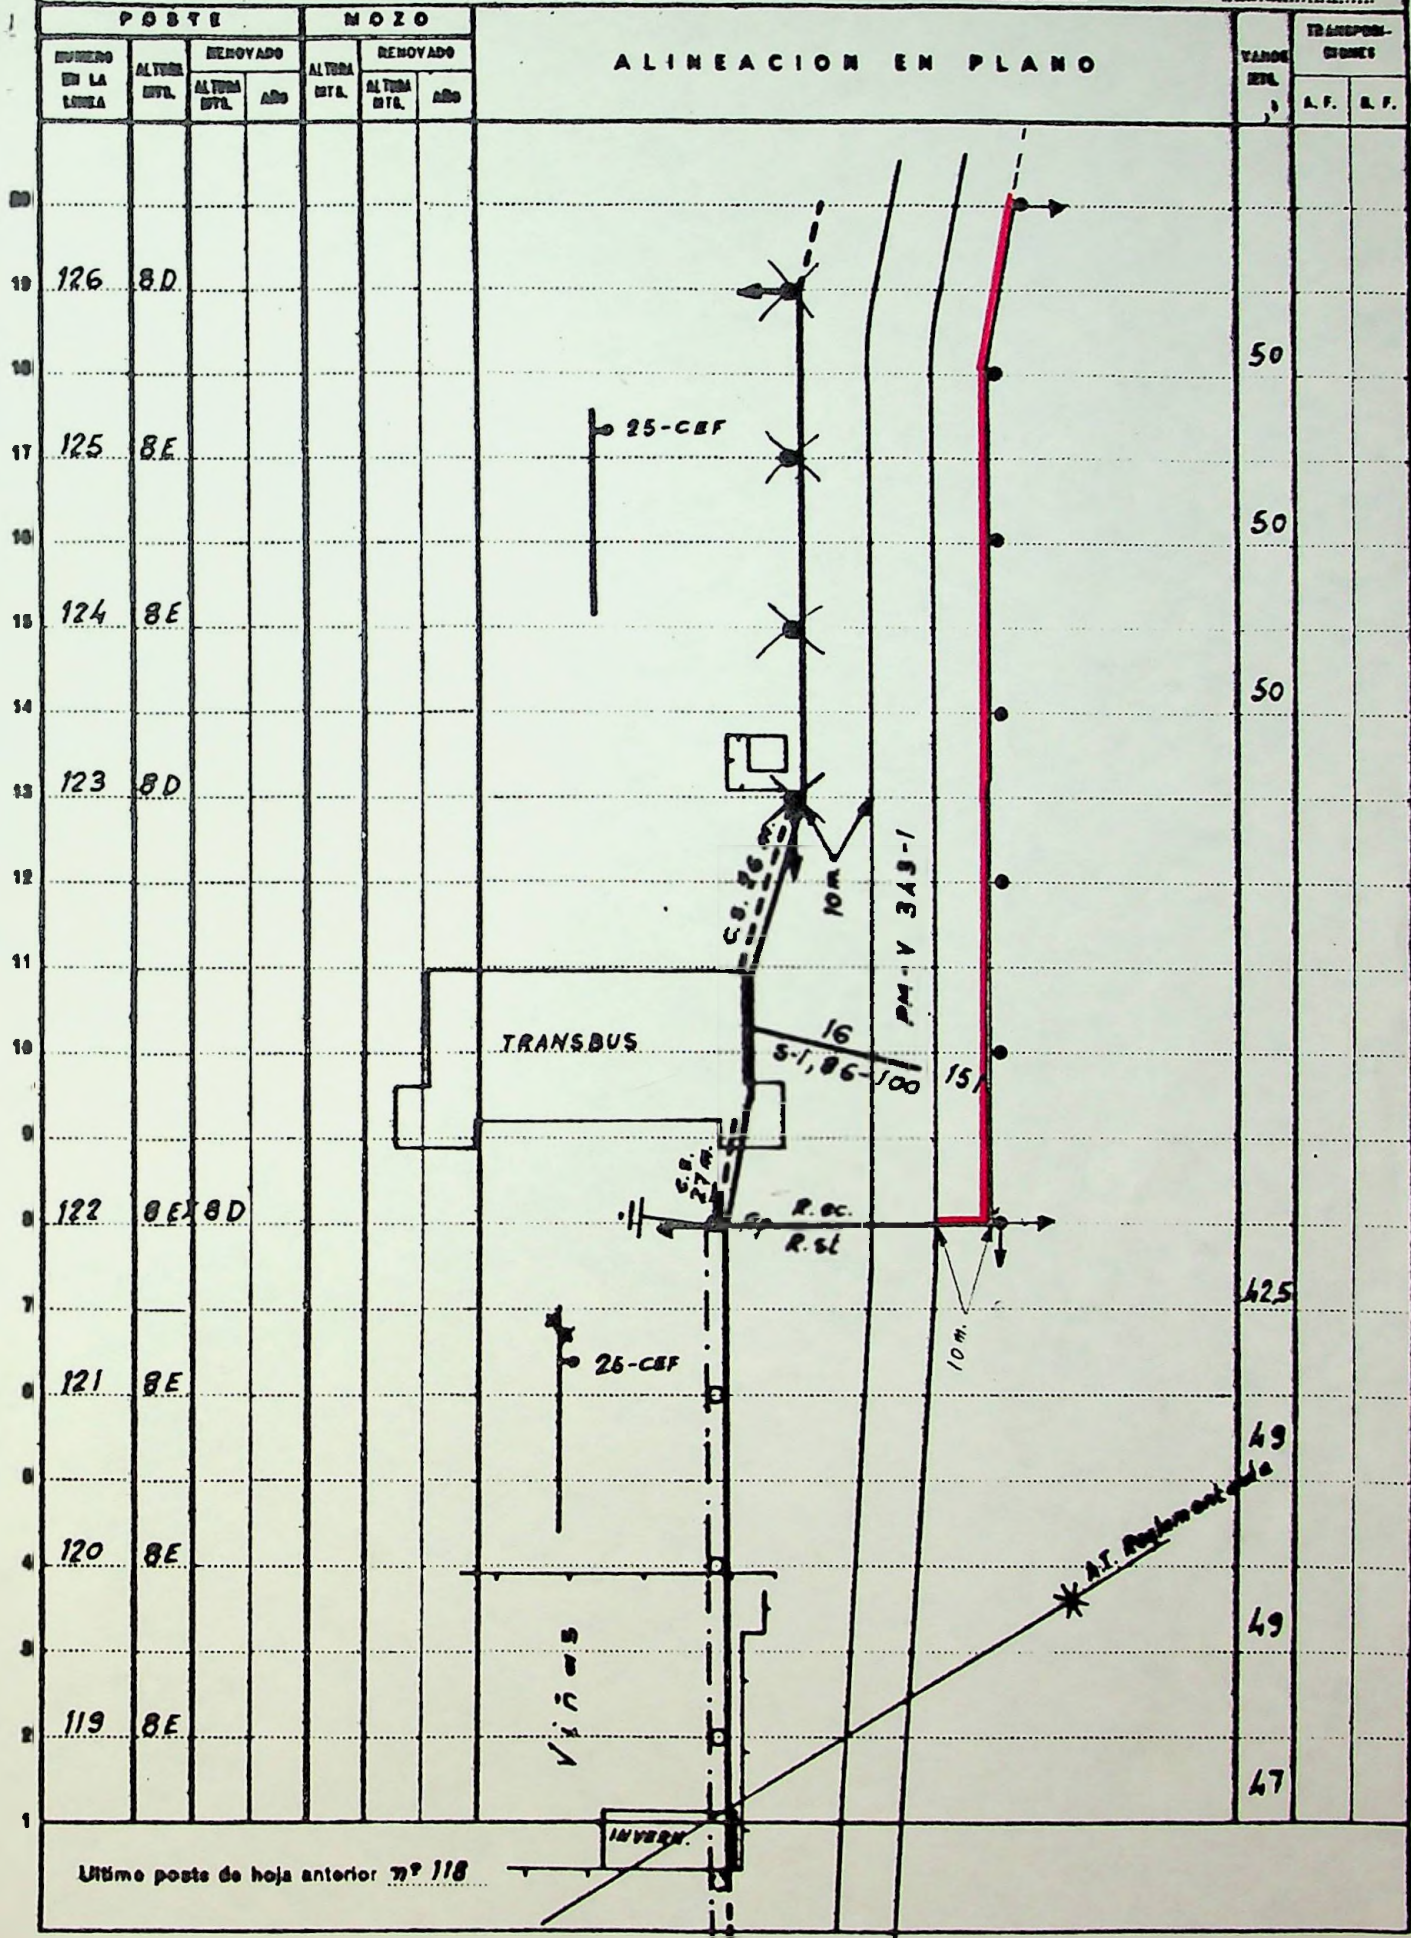

Ultimo poste de hoja anterior nº 118

PREDIO
SON SAN MARTI

A MURO

19.25

CREU DE'N VERDAL

TERMINO MUNICIPAL DE MURO

SALINAS

CASETA DE SES SALINAS

C-712

CAMINO DE'S BRIS

TERMINO MUNICIPAL DE SANTA
PREDIO SANTA EULALIA
A SANTA MARGARITA

L-71-11

CANERA

CANERA

FONT DE'S PORCS

Es Prat des Baix

TORRETA

TORRETA

SENDA DE SES TORRETES


PLAYA DE

CASETAS
VERANIEGAS
DESMONTABLES

POZO

A ARTA

41A

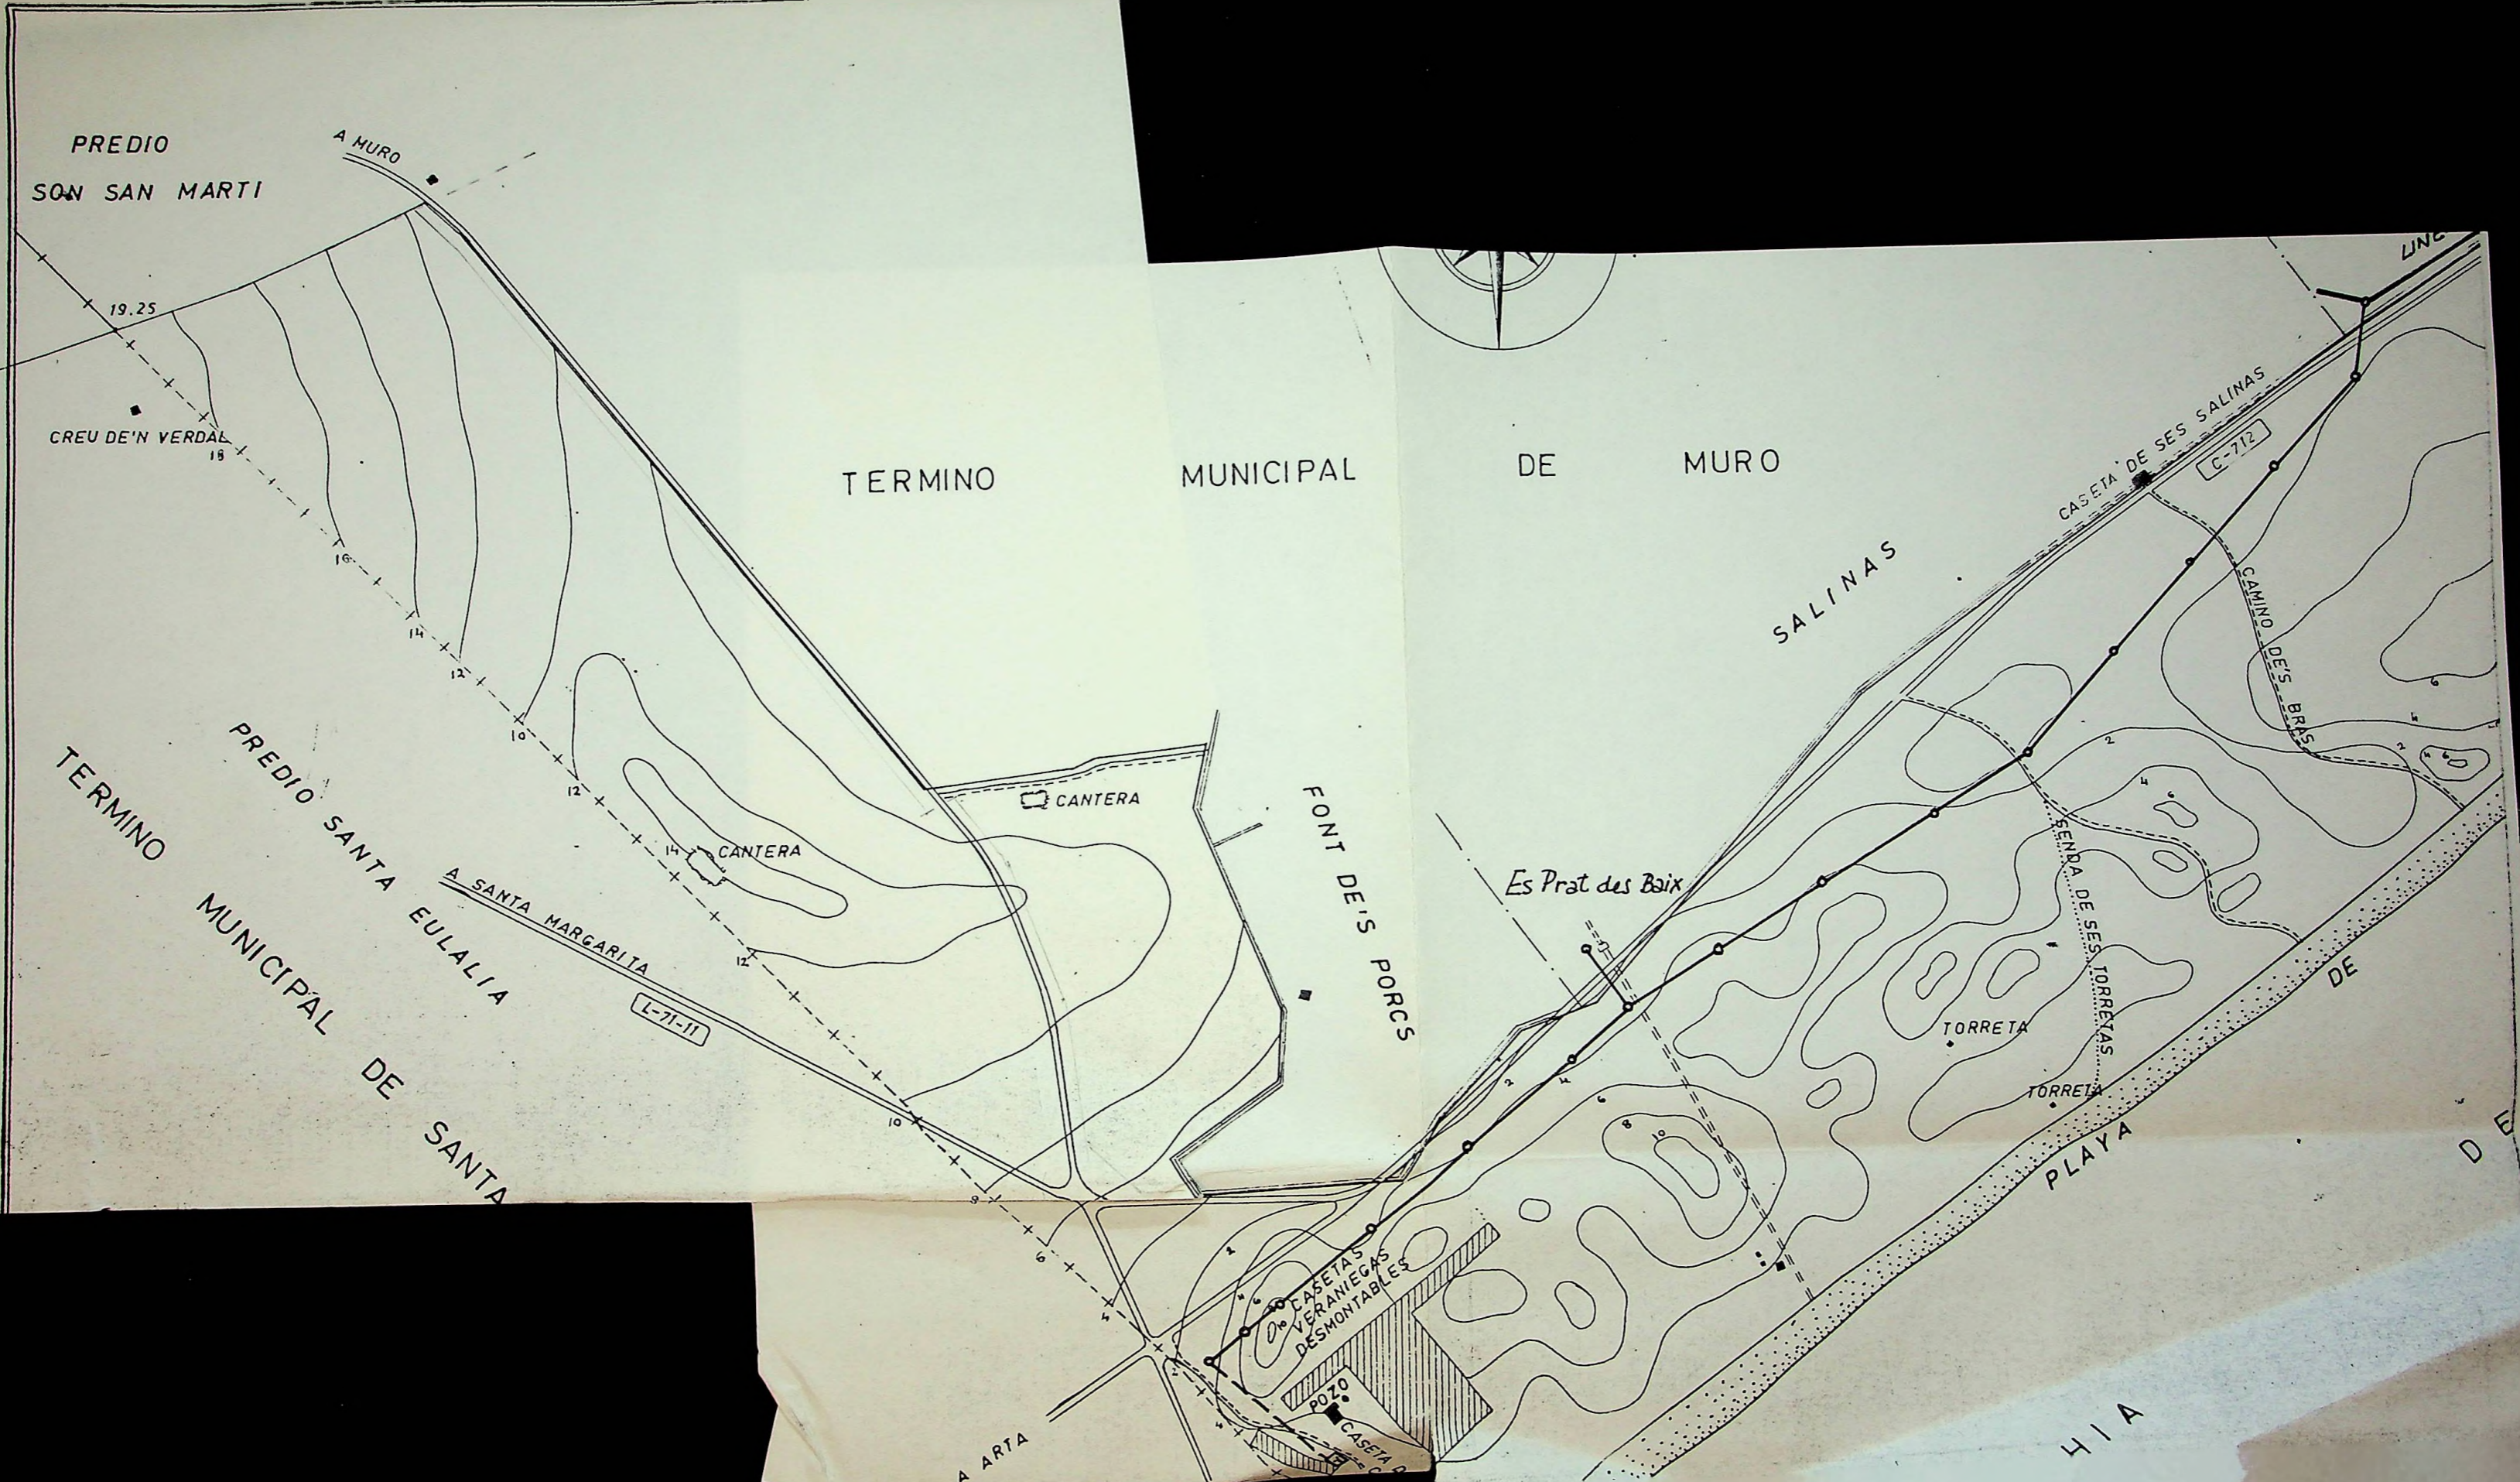

MINISTERIO DE AGRICULTURA
JEFATURA PROVINCIAL del I.C.O.N.A. de BALEARES

PLANO GENERAL

MONTE DE U.P. Nº 7 - "COMUNA DE SAN MARTIN"
DEL AYUNTAMIENTO DE MURO

ESCALA 1:5000



PALMA DE MALLORCA

V.ºB.º
DEL INGENIERO JEFE

EL INGENIERO


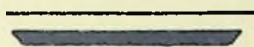

 Línea en proyecto

 Línea autorizada en 1.982 por
servicios al paraje Es Prat des Baix

PALMA DE MALLORCA

V.ºB.º
DEL INGENIERO JEFE

EL INGENIERO